


Kategori

- LOA (947m²) ■
- ÖVA:D (1m²) ■
- ÖVA:K (30m²) ■

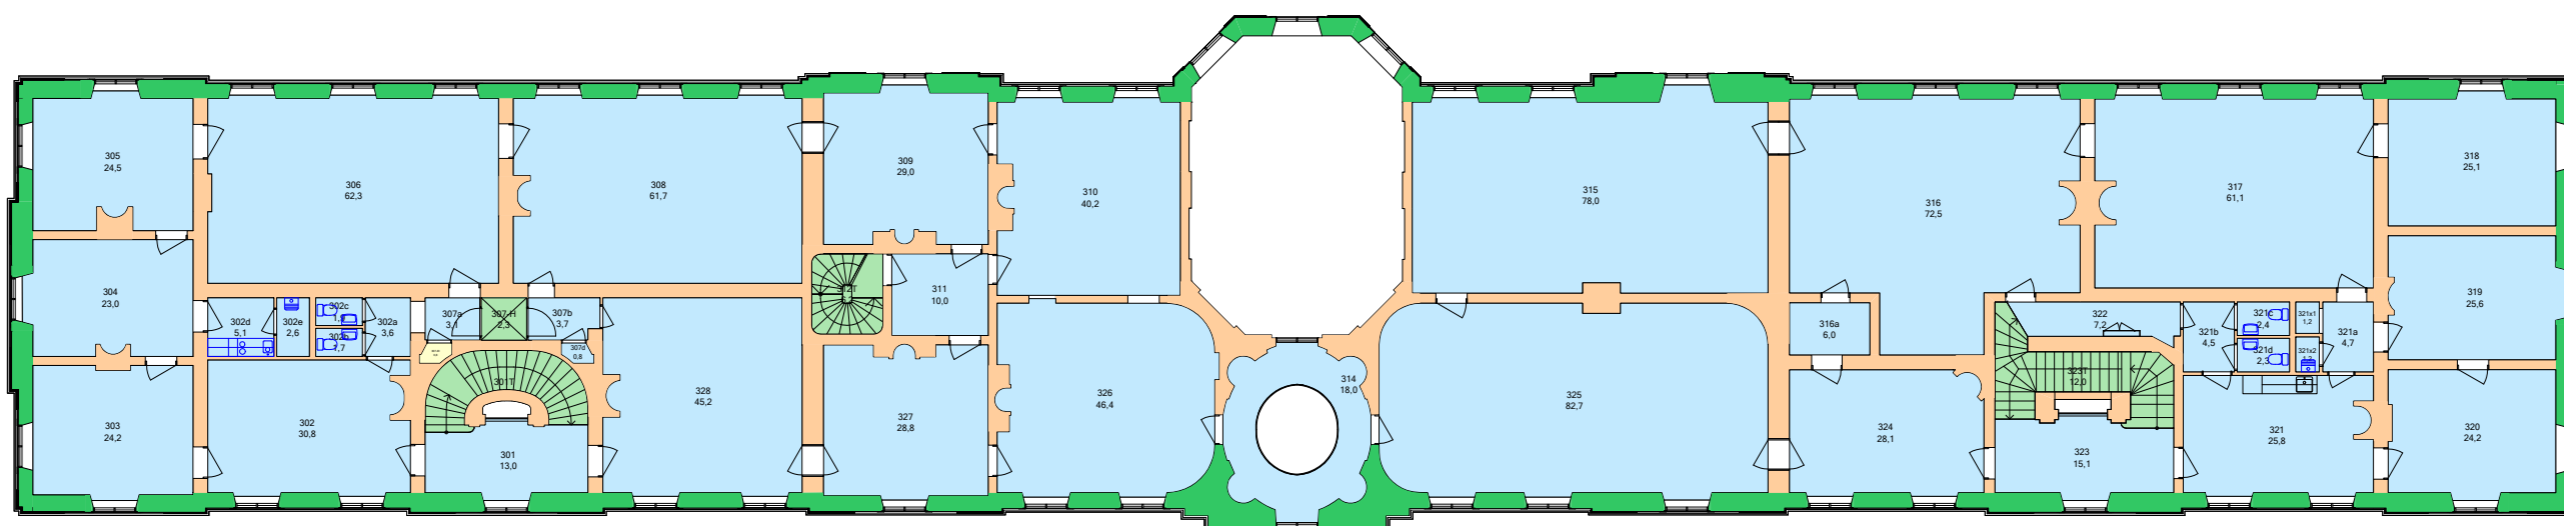

Space Manager Pythagoras AB

FÖRVALTNINGSHANDLING



Hyresgäster
 SVARTSJÖ SLOTT
 AB114001
 Slottet
 Plan: 03

Del: 1/1

Skala: 1:250	Datum: 2022-04-26	Relationsritningsdatum: 2022-02-18
-----------------	----------------------	---------------------------------------

OBS !! Får ej utgöra projekteringsunderlag