


# Kategori

- LOA (38m<sup>2</sup>) ■
- ÖVA:K (7m<sup>2</sup>) ■

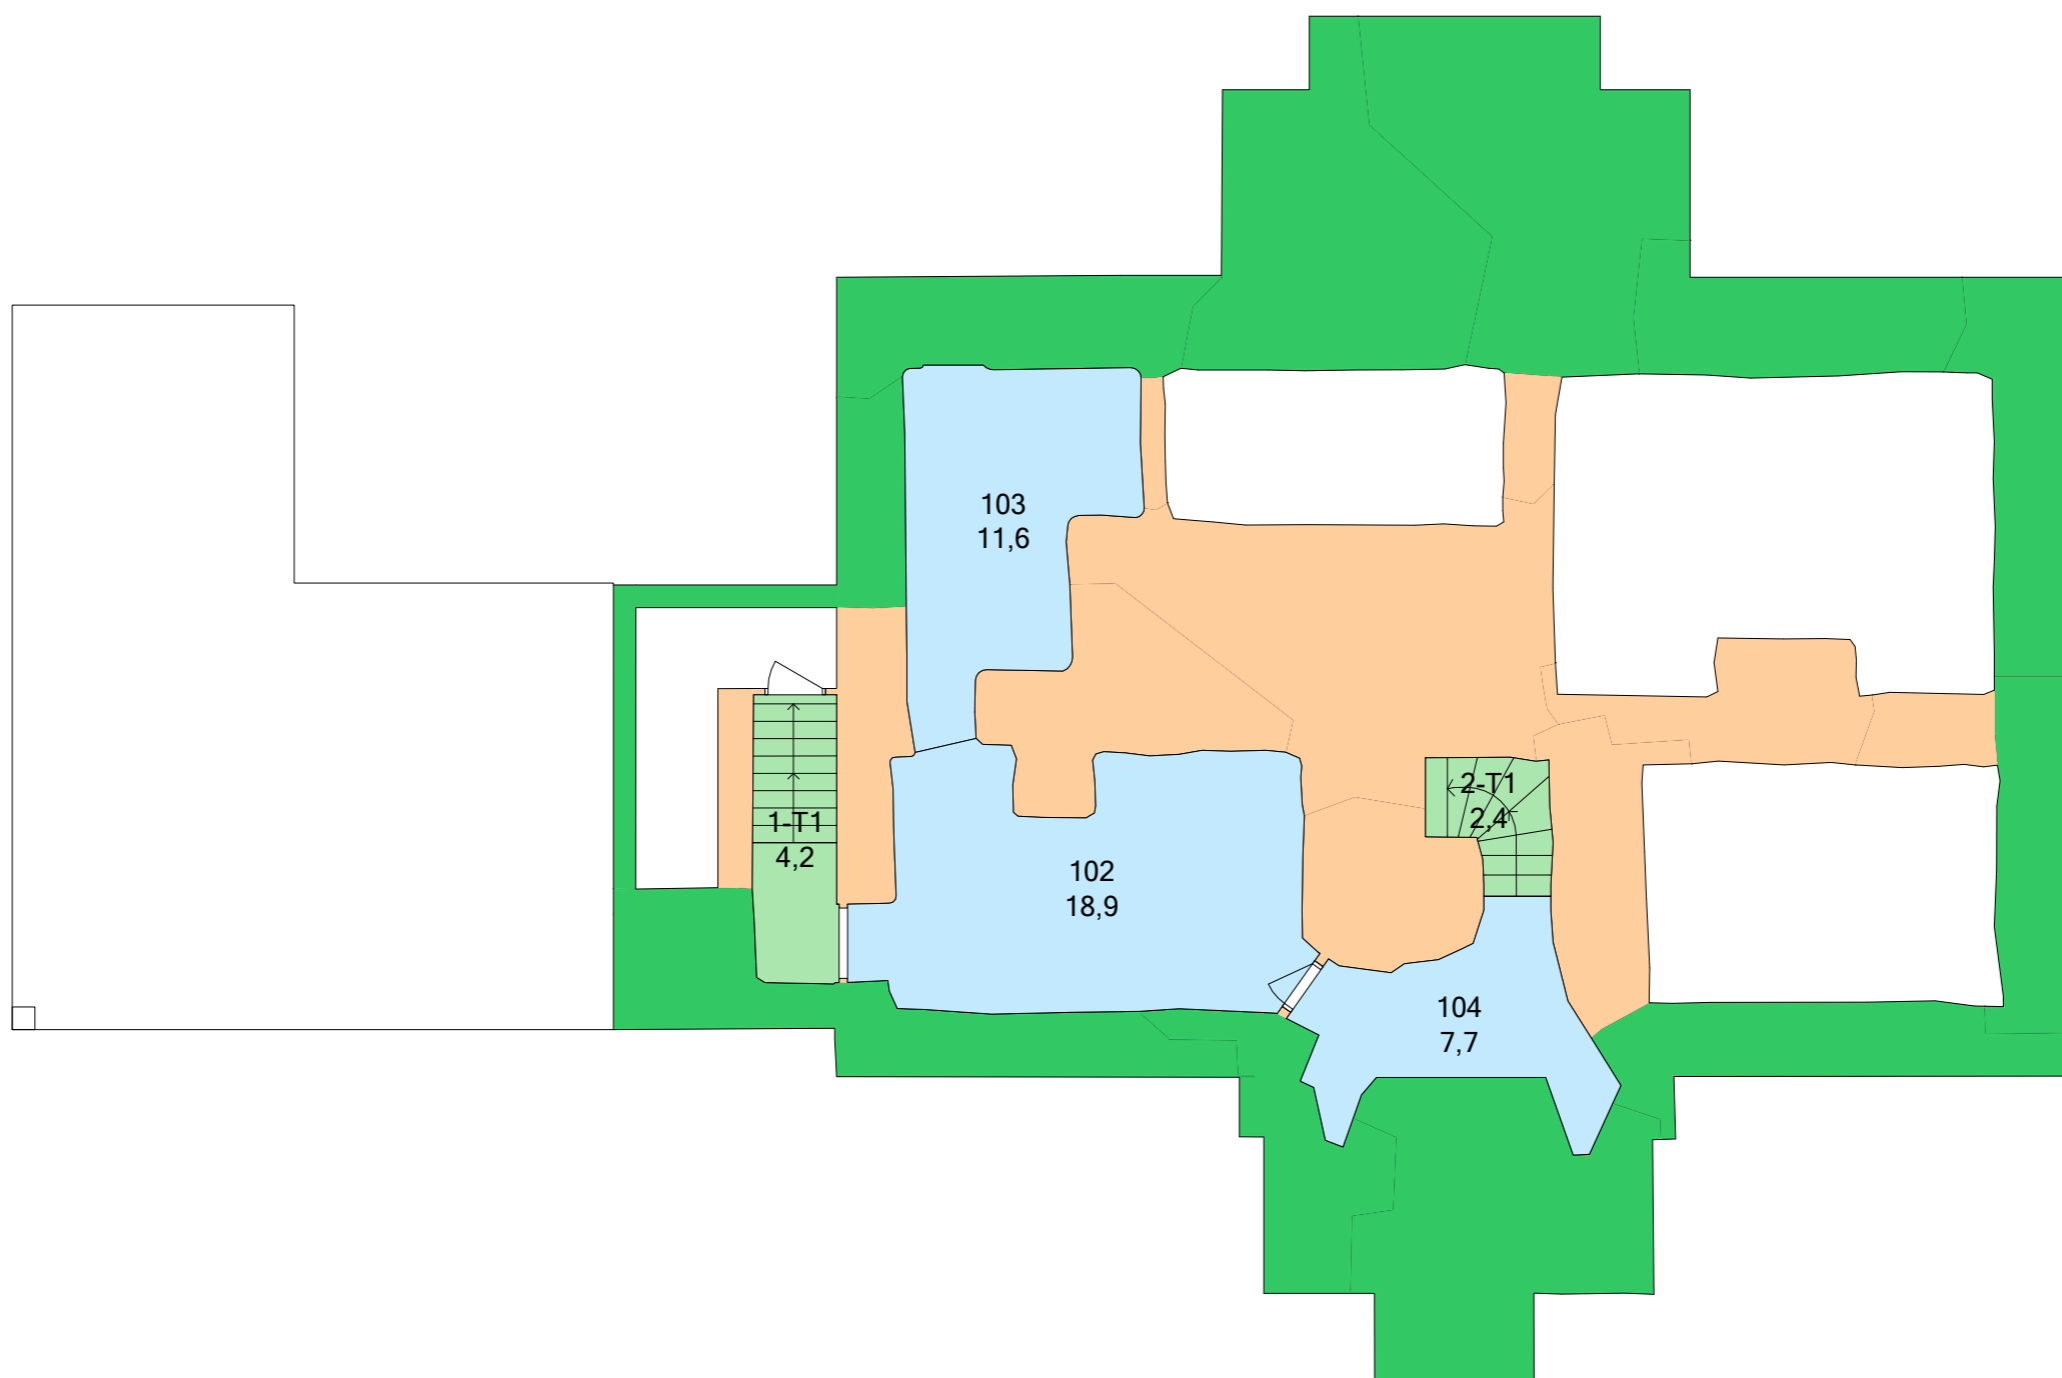

Space Manager Pythagoras AB

OBS !! Får ej utgöra projekteringsunderlag

## FÖRVALTNINGSHANDLING



Hyresgäster  
SVARTSJÖ SLOTT  
AB114040  
Bostadshus  
Plan: 01

Del: 1/1

Skala: 1:100	Datum: 2018-01-02	Relationsritningsdatum: 2005-08-17
-----------------	----------------------	---------------------------------------