


Kategori

LOA 184kvm är fördelat på 18 kvm är allmänna toaletter och resterande 166 kvm tillhör Direktörsvillan.

- LOA (184m²) ■
- ÖVA:D (1m²) ■
- ÖVA:K (4m²) ■

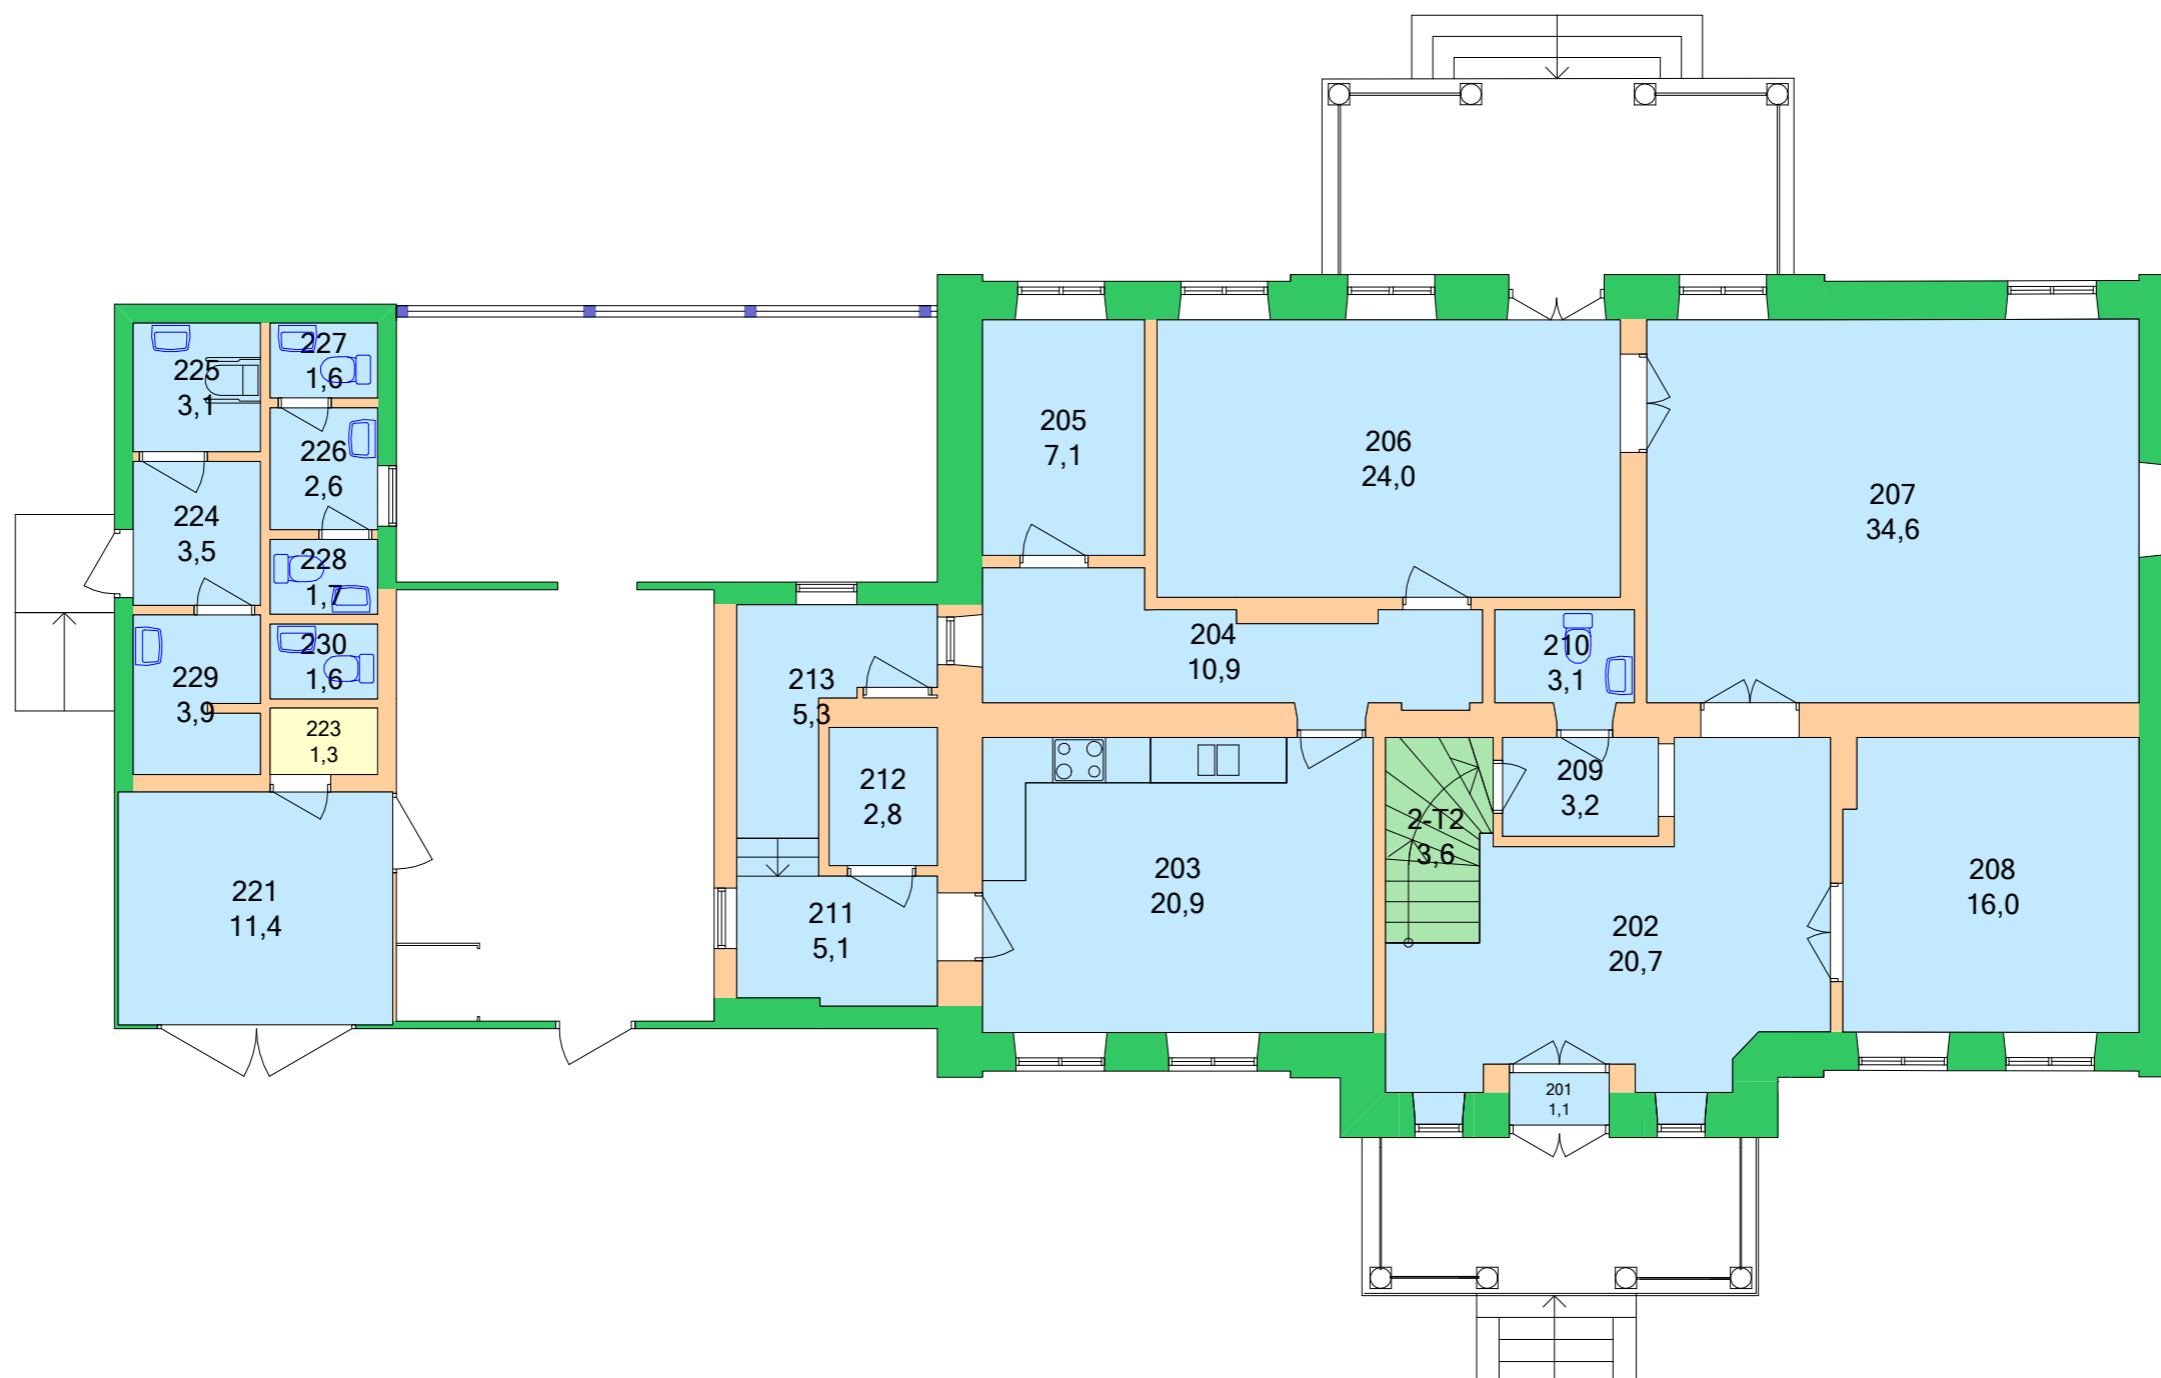

Space Manager Pythagoras AB

OBS !! Får ej utgöra projekteringsunderlag

FÖRVALTNINGSHANDLING



Hyresgäster
 SVARTSJÖ SLOTT
 AB114040
 Bostadshus
 Plan: 02

Del: 1/1

Skala: 1:100	Datum: 2018-01-02	Relationsritningsdatum: 2005-08-17
-----------------	----------------------	---------------------------------------